

Amtsgericht Fritzlar
- Grundbuchamt -



Amtsgericht Fritzlar, 34560 Fritzlar

Aktenzeichen: **AB- 543**

Herrn Notar
Andreas Ehmke
Brüder-Grimm-Straße 29
34246 Vellmar

Bearbeiter: Frau Drotleff
Durchwahl: 05622/ 9933 - 511
Fax: 0611 / 32761 - 8043

Datum: 02.06.2026

Ihr Zeichen: E 25/2

Eingegangen

09. Juni 2026

Berger & Ehmke
Rechtsanwälte & Notar

Sehr geehrter Herr Notar Ehmke,

in obiger Grundbuchsache erhalten Sie die beantragte/n Kopie/n.

Die Kosten für anliegende Kopie/n werden demnächst gesondert erhoben.

Bitte leisten Sie Zahlungen erst nach Erhalt der Kostenrechnung auf das dort genannte Konto unter Angabe des aufgeführten Kassenzeichens.

Mit freundlichen Grüßen

Drotleff
Justizfachangestellte

34560 Fritzlar · Schladenweg 1
Telefon 05622/ 9933 - 0 · Telefax 0611 / 32761 - 8043


Sprechzeiten: Mo.-Fr.: 09:00-12:00 Uhr und nach Vereinbarung

 **DIGITALER
SERVICE POINT**
DER HESSISCHEN JUSTIZ

0800 96 32 147
Ihr Draht zur Justiz.
Rufen Sie an!

Hinweise zur Verarbeitung personenbezogener Daten erhalten Sie unter www.ag-fritzlar-justiz.hessen.de.
Auf Wunsch werden diese Informationen in Papierform zur Verfügung gestellt.

ERSTE AUSFERTIGUNG

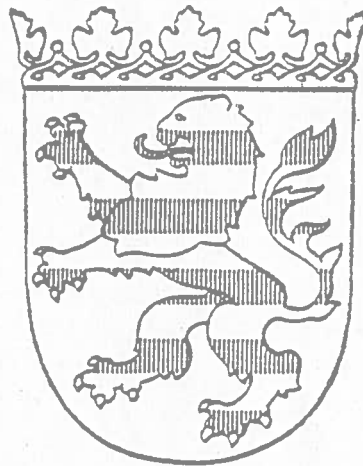

Amtsgericht Fritzlar	
Eing.	25. FEB. 1994
Uhr	8 15
Hyp.	Grundsch. Briefe
Anl.	DM KM/GSt.

Schoh-Döring

Verhandelt

zu Fritzlar, am 21. Dezember 1993

Vor dem unterzeichneten Notar

Roland Hoyer

im Bezirk des Oberlandesgerichts Frankfurt / Main
mit dem Amtssitz in Fritzlar

erschienen heute:

- 1.) Eheleute Helmut Döring, geboren am 14.04.1933 und Gisela Döring, geborene Matthes, geboren am 04.11.1932, wohnhaft Kerstenhausener Straße 2 in 34582 Borken-Arnsbach.
- 2.) Die Tochter der Erschienenen zu 1.), Ellen Großmann, geborene Döring, geboren am 12.04.1960, wohnhaft Wildunger Straße 6 in 34596 Bad Zwesten.

Die Erschienenen sind dem Notar von Person bekannt.

3

Die Vertragsbeteiligten nehmen Bezug auf den Übergabevertrag vom 17.08.1993 (UR-Nr. 693/93 des Notars Roland Hoyer).

Die vom Architekten und den Vertragsparteien vorgesehene Teilung des Grundstücks, die beim Kreisbauamt beantragt worden ist, läßt sich nicht vollziehen. Das Kreisbauamt hat aus bauordnungsrechtlichen Gründen die Erteilung der Teilungsgenehmigung abgelehnt. Um der Vertragsbeteiligten zu 2.) den Erwerb des neu zu errichtenden Wohnhauses zu ermöglichen, beabsichtigen die Beteiligten zu 1.), den im Übergabevertrag genannten Grundbesitz nach dem Wohnungseigentumsgesetz in 2 Eigentumswohnungen aufzuteilen.

Unter Aufhebung des Übergabevertrages vom 17.08.1993 baten die Erschienenen den Notar um die Beurkundung des nachfolgenden

Ü b e r g a b e v e r t r a g e s

nach einleitender

T E I L U N G S E R K L Ä R U N G

nach dem Wohnungseigentumsgesetz (WEG)

I. Aufteilung

Die zu 1.) Erschienenen, die Eheleute Helmut Döring und Gisela Döring, sind Eigentümer des nachfolgend näher bezeichneten Grundbesitzes:

4

Grundbuch von A r n s b a c h
Band 13 Blatt 393

lfd. Nr. 2/ des Bestandsverzeichnisses
Gemarkung Arnsbach
Flur 1 Flurstück 81/2
Weg, Im Ort,
in Größe von

21 qm,

lfd. Nr. 4/ des Bestandsverzeichnisses
Flur 2 Flurstück 77/2
Im Ort, Gartenland,
in Größe von

211 qm,

lfd. Nr. 5/ des Bestandsverzeichnisses
Gemarkung Arnsbach
Flur 2 Flurstück 78/3
Gebäude- und Freifläche = gemischt,
Gartenland, Borkener Straße 2,
in Größe von

1.882 qm.

Auf dem soeben näher bezeichneten Grundbesitz steht ein Wohnhaus (Altbau) sowie ein Wirtschaftsgebäude auf. Dieses Wirtschaftsgebäude soll von der Erschienenen zu 2.) auf eigene Kosten und Rechnung zu einem Wohnhaus ausgebaut werden. Die aufstehende Garage wird abgerissen.

Die Vertragsbeteiligten zu 1.) ordnen die kleineren Parzellen Flur 1 Flurstück 81/2 und Flur 2 Flurstück 77/2 als Bestandteil dem größeren Grundstück Flur 2 Flurstück 78/3 zu und bewilligen und beantragen die Bestandteilszuschreibung im Grundbuch.



5

Die Vertragsbeteiligten zu 1.), nachfolgend auch "der Eigentümer" genannt, teilen das Eigentum an dem oben näher bezeichneten Grundbesitz gemäß § 8 Wohnungseigentumsgesetz (WEG) in der Weise auf, daß mit jedem Miteigentumsanteil das Sondereigentum an einer in sich abgeschlossenen Wohnung (Wohnungseigentum) wie folgt verbunden ist:

1.) Wohnung 1 im alten Wohnhaus

Miteigentumsanteil von 543/1000tel. verbunden mit dem Sondereigentum an der im Aufteilungsplan mit Ziffer 1 gekennzeichneten, im alten Wohnhaus gelegenen Wohnung und den dazugehörenden Nebenräumen.

Diese Eigentumswohnung besteht aus sämtlichen Räumen des alten Wohnhauses wie folgt:

Erdgeschoß:

Wohnzimmer	37	qm	✓
Diele + WC	8	qm	✓
Küche	14	qm	✓
Diele	11	qm	✓
Bad	7,5	qm	✓
Büro	12	qm	✓
Schlafzimmer	18	qm	✓
Zwischensumme	107,5	qm	

Obergeschoß

Zimmer	18	qm	✓
Zimmer	18,2	qm	✓
Flur	3,5	qm	✓
Bad	6,8	qm	✓
Zimmer	14	qm	✓
Zwischensumme	60,5	qm	

Dachgeschoß:

Schlafzimmer	14	qm	✓
Wohnzimmer	14,5	qm	✓
Abstellraum	1,5	qm	✓
Dusche/WC	3	qm	✓
Küche	10,5	qm	✓
Zischensumme	43,5	qm	

Gesamtwohnfläche 211,5 qm

und den Nebenräumen im Keller-, Erd-, Ober- und Dachgeschoß:

Keller 1

Keller 1

Kellerflur 1

Keller 1

Keller 1

Treppenhaus im Kellergeschoß, Erdgeschoß, Obergeschoß und Dachgeschoß.

Als Nebenräume gehören ferner zur Wohnung 1 die freistehende Garage 1 und der Carport 1.

7

Diese Wohneinheit ist verbunden mit dem Sonder-
nutzungsrecht an der Grundstücksfläche, die in den
beiliegenden Freiflächenplan Maßstab 1:500 mit rotem
Farbstift umrandet ist.

2.) Wohnung 2 im Neubau (bisheriges Wirtschaftsgebäude)

Miteigentumsanteil von 457/1000tel, verbunden mit dem
Sondereigentum an der im Aufteilungsplan mit Ziffer 2
gekennzeichneten, im Neubau (bisherigen Wirtschaftsge-
bäude) gelegenen Wohnung und den dazugehörigen Neben-
räumen.

Zu dieser Wohneinheit gehören sämtliche Wohn- und Ne-
benräume des Neubaues (bisheriges Wirtschaftsgebäude).

Diese Eigentumswohnung besteht im einzelnen aus fol-
genden Wohn- und Nebenräumen:

Sämtliche im Erdgeschoß:

Schlafzimmer 2	11,4	qm	✓
Schlafzimmer 2	16	qm	✓
Bad/WC 2	9,9	qm	✓
Schlafzimmer 2	16,8	qm	✓
Wohnzimmer 2	53	qm	✓
Küche 2	14,8	qm	✓
Diele 2	15	qm	✓
Flur 2	4,7	qm	✓
Windfang 2	3,4	qm	✓
Hausarbeitsraum 2	10	qm	✓
Dusche/WC 2	3,9	qm	✓

8

Flur 2	2,5	qm	✓
Schlafzimmer 2	16,6	qm	✓
Gesamtwohnfläche	178	qm	

und den Nebenräumen Erdgeschoß:

Werk- und Bastelraum 2
Heizung 2 und Abstellraum 2

Zu dieser Wohneinheit gehört ferner der Carport 2 als Nebenraum.

Diese Wohneinheit ist verbunden mit dem Sonder-nutzungsrecht an der Grundstücksfläche, die in dem beiliegenden Freiflächenplan 1:500 mit blauem Farbstift umrandet ist. Ferner an dem Freisitz 2.

Die Eigentumswohnung 1 umfaßt ca. 211,5 qm Wohnfläche. Die Eigentumswohnung 2 umfaßt ca. 178,0 qm Wohnfläche der Gesamtfläche von ca. 389,5 qm. Dabei wurden die Nebenräume nicht mit berücksichtigt.

Gemeinschaftliche Räume sind nicht vorhanden. Beide Wohnungen haben getrennte Heizungsanlagen.

Die Wohnung 1 und die Wohnung 2 sind in sich im Sinne des § 3 Abs. 2 WEG abgeschlossen und im Aufteilungsplan mit entsprechenden Nummer bezeichnet. Die Abgeschlossenheitsbescheinigung des Kreisausschusses des Schwalm-Eder-Kreises ist beantragt worden. Der Notar wird beauftragt, nach Erteilung der Abgeschlossenheitsbescheinigung eine Ausfertigung zusammen mit einer Ausfertigung dieser Urkunde und dem Aufteilungsplan zum Grundbuch zu reichen.

II. Für Lage und Ausmaß des Sondereigentums

sind der Aufteilungsplan und das oben Niedergeschriebene maßgebend.

In Ergänzung von § 5 WEG wird festgelegt, daß zum Sondereigentum gehören:

- 1.) Wasserleitungen vom Anschluß an die gemeinsame Steigleitung an,
- 2.) die Entwässerungsleitungen von der Anschlußstelle an die gemeinsame Falleitung,
- 3.) die Versorgungsleitungen für Gas und Strom von der Abzweigung ab Zähler,
- 4.) die Vor- und Rücklaufleitungen und die Heizkörper der Zentralheizung von der Anschlußstelle an die gemeinsame Steig- bzw. Falleitung an,
- 5.) der Wandputz und die Wandverkleidung sämtlicher zum Sondereigentum gehörenden Räume, auch soweit die putztragenden Wände nicht zum Sondereigentum gehören,
- 6.) die Wohnungsabschlußtür und die Innentüren,
- 7.) sämtliche innerhalb der im Sondereigentum stehenden Räume befindlichen technischen und nicht technischen Einrichtungen und Ausstattungsgegenstände, soweit sie nicht zum gemeinschaftlichen Eigentum der Wohnungseigentümer gehören.

- 8.) der Fußbodenbelag und der Deckenputz der im Sondereigentum stehenden Räume,
- 9.) die nicht tragenden Zwischenwände.

Gegenstand des gemeinschaftlichen Eigentums sind die im Aufteilungsplan gekennzeichneten Gebäudeteile, die nicht nach Abs. 1 zum Sondereigentum erklärt sind sowie der Grund und Boden. Zum gemeinschaftlichen Eigentum gehört auch das jeweilige vorhandene Verwaltungsvermögen, insbesondere die Instandhaltungsrücklagen und die sonstigen gemeinschaftlichen Gelder.

III. Bestimmungen über das Verhältnis der Wohnungseigentümer untereinander

Das Verhältnis der Wohnungseigentümer untereinander bestimmt sich nach den §§ 10 bis 29 WEG.

In Abweichung und Ergänzung dieser Vorschriften wird jedoch nach § 10 Abs. 2 WEG als Inhalt des Sondereigentums bestimmt:

- 1.) Die Eigentumswohnungen sind ausschließlich für Wohnzwecke bestimmt. Jede Änderung dieses Bestimmungszweckes bedarf der einstimmigen Vereinbarung aller Wohnungseigentümer (WEer).

- 2.) Für das Sonder- und Gemeinschaftseigentum sind, soweit noch nicht bereits geschehen, eine Gebäudefeuerversicherung (unter Einschluß von Sturmschäden) sowie eine Haftpflichtversicherung zu unterhalten.
- 3.) Für die Instandhaltung und Instandsetzung der des Sondereigentums unterliegenden Grundstücksteile kommen die jeweiligen Eigentümer auf. Dies gilt entsprechend für die Außenseiten aller Fenster.
- 4.) Die Betriebskosten (z.B. für Wasser, Abwasser, Strom, Heizung etc.) einschließlich der Versicherungsprämien tragen die WEer im Verhältnis der Miteigentumsanteile. Dies gilt nicht, falls laufende Kosten durch Meßeinrichtungen oder auf andere Weise einwandfrei getrennt festgestellt werden können. Die so festgestellten Kosten trägt der betroffene WEer allein.
- 5.) Ein Verwalter wird vorerst nicht bestellt. Seine Bestellung kann jedoch jederzeit verlangt werden (§ 20 Abs. 2 WEG).
- 6.) Die Veräußerung und Vermietung einer Eigentumswohnung bzw. des Teileigentums bedarf der schriftlichen Zustimmung des anderen Wohnungseigentümers. Ausgenommen ist die Veräußerung im Wege der Zwangsvollstreckung (Zwangsversteigerung). Die Zustimmung darf nur aus wichtigem Grund versagt werden.
- 7.) In Abweichung von den Bestimmungen des Wohnungseigentumsgesetzes sind sich die Parteien darüber einig, daß der Eigentümer der Eigentumswohnung 1 (Altbau) sämtliche Instandhaltungs- und Instandsetzungskosten sowie

12

Reparaturkosten am Gebäude des Hauses 1 trägt, auch soweit die Gebäudeteile rechtlich im gemeinschaftlichen Eigentum stehen. Der Eigentümer der Eigentumswohnung 2 (Neubau) trägt alle Instandhaltungs-, Instandsetzungs- und Reparaturkosten am Neubau, auch soweit die Gebäudeteile im gemeinschaftlichen Eigentum stehen.

IV. Der Eigentümer bewilligt und beantragt

im Grundbuch von A r n s b a c h
Band 13 Blatt 393

einzutragen:

- 1.) die Bestandteilszuschreibung,
- 2.) die Teilung des Grundeigentums in 2 Eigentumswohnungen gemäß Ziffer I,
- 3.) die Bestimmungen in Ziffer II und III als Inhalt des Sondereigentums.

V.

Der Eigentümer bevollmächtigt die beim amtierenden Notar dienstansässige Bürovorsteherin Roswitha Kley, ersatzweise die Anwalts- und Notargehilfin Tanja Edenhofner, ebenfalls dienstansässig beim amtierenden Notar, für ihn berichtigende, abändernde und ergänzende Erklärungen zu dieser Teilungserklärung abzugeben, falls dies erforderlich ist, um die Aufteilung grundbuchlich durchzuführen. Die Vollmacht bezieht sich auch auf Änderungen im Aufteilungs-

plan, sofern die Bauaufsichtsbehörde Änderungen im Rahmen des Auftragsverfahrens verlangen sollte. Die Vollmacht erlischt mit dem grundbuchlichen Vollzug dieser Teilungserklärung.

sodann erklärten die Erschienenen nunmehr den folgenden

Ü b e r g a b e v e r t r a g

§ 1:

Die Erschienenen zu 1.), die Eheleute Helmut Döring und Gisela Döring (nachfolgend auch "der Veräußerer" genannt), übergeben der Erschienenen zu 2.), Ellen Großmann (nachfolgend auch "der Erwerber" genannt), folgenden Grundbesitz:

Miteigentumsanteil von 457/1000tel, verbunden mit dem Sondereigentum an der im Aufteilungsplan mit Ziffer 2 gekennzeichneten Eigentumswohnung, die in der vorangestellten Teilungserklärung unter Ziffer I. Ziffer 2.) im einzelnen beschrieben ist. Auf die Beschreibung in der vorangestellten Teilungserklärung wird ausdrücklich Bezug genommen.

Der beigeheftete Aufteilungsplan und der Freiflächenplan wurden den Beteiligten zur Einsichtnahme vorgelegt und von ihnen genehmigt.

§ 2:

Bezüglich der übergebenen Eigentumswohnung wird vom Veräußerer keine Gewähr geleistet für Größe, Güte und Beschaffenheit; der Erwerber kennt den Grundbesitz.

Der Veräußerer haftet für ungehinderten Besitz- und Eigentumsübergang sowie für Freiheit von eingetragenen Rechten Dritter, soweit diese nicht ausdrücklich übernommen werden.

Die Belastung Abteilung II Nr. 1, (persönliche Dienstbarkeit zugunsten der Preußischen Elektrizitäts-Aktiengesellschaft) wird vom Erwerber übernommen. Im übrigen war der Grundbesitz lastenfrei.

§ 3:

Die Besitzübergabe erfolgte am heutigen Tag.

Lasten, Nutzungen und Gefahr gehen mit Wirkung vom Übergabetag auf den Erwerber über.

Grundstück und Gebäude werden in dem Zustand übergeben, in dem sie sich bei Vertragsabschluß befinden.

§ 4:

Die Übergabe erfolgt unentgeltlich im Wege der vorweggenommenen Erbfolge.

Der Erwerber hat sich diese Zuwendung auf seine Erb- und pflichtteilsansprüche nach seinen zu 1.) erschienenen Eltern anrechnen zu lassen.

§ 5:

Die Kosten der Teilungserklärung und des Kaufvertrages sowie der grundbuchlichen Durchführung trägt der Erwerber. Sollten mit dem Erwerbsvorgang Steuern anfallen, werden diese ebenfalls vom Erwerber getragen.

§ 6:

Die Vertragsbeteiligten erklärten die

A u f l a s s u n g

wie folgt:

Wir sind darüber einig, daß das Eigentum an dem in § 1 näher bezeichneten Wohnungseigentum, das im Aufteilungsplan mit Ziffer 2 bezeichnet ist, auf den Erwerber, Frau Ellen Großmann, übergeht. Die Umschreibung des Eigentums im Grundbuch wird bewilligt und beantragt.

2

§ 7:

Der Notar hat das Grundbuch am 16.12.1993 einsehen lassen. Der Notar hat die Erschienenen auf die in Betracht kommenden steuerrechtlichen Vorschriften des Grunderwerbssteu-

16
ergesetzes und Schenkungssteuergesetzes hingewiesen. Über einkommenssteuerrechtliche Fragen hat er nicht belehrt.

Der Notar hat darauf hingewiesen, daß er zur Durchführung dieses Vertrages dem Grundbuchamt folgende Unterlagen vorlegen müsse:

- a) die Unbedenklichkeitsbescheinigung des Finanzamtes,
- b) die Abgeschlossenheitsbescheinigung nach dem WEG,
- c) den Aufteilungsplan,
- d) den Gebäude-Brandversicherungsschein.

Der Notar wird bevollmächtigt, die erforderlichen Genehmigungen einzuholen und entgegenzunehmen. Empfangnahme und Mitteilung der Genehmigungen gelten mit deren Eingang beim Notar als vollzogen. Sind mehrere Anträge gestellt, so darf sie der Notar einzeln stellen, abändern und auch namens der Beteiligten zurücknehmen.

§ 8:

Die Vertragsparteien erteilen der Bürovorsteherin Roswitha Kley, ersatzweise der Anwalts- und Notargehilfin Tanja Edenhofner, beide dienstansässig beim amtierenden Notar - unter Befreiung von den Beschränkungen des § 181 BGB - Vollmacht, zu diesem Vertrag ergänzende und berichtigende Erklärungen abzugeben und alle Anträge zu stellen und auch namens der Beteiligten zurückzunehmen, die zur grundbuchlichen Durchführung dieses Vertrages erforderlich sind.

Die Vollmacht erlischt am Tage des grundbuchlichen Vollzuges.

§ 9:

Die Vertragsbeteiligten geben den Verkehrswert des gesamten Grundbesitzes mit DM 380.000,00 an, nach Ausbau und Fertigstellung der beiden Wohnungen.

Der Wert der Schenkung (übertragener Miteigentumsanteil im nichtausgebauten Zustand) beträgt DM 100.000,00.

§ 10:

Der Notar wird beauftragt und bevollmächtigt, von dieser Urkunde folgende Ausfertigung und beglaubigte Kopien zu erteilen:

- a) eine Ausfertigung dem Amtsgericht - Grundbuchamt -,
- b) zwei beglaubigte Kopien dem Finanzamt Fritzlar
- Grunderwerbssteuerstelle -,
- c) eine beglaubigte Kopie dem Finanzamt Kassel
- Schenkungssteuerstelle -,
- d) drei beglaubigte Kopien dem Kreisbauamt zwecks Einholung der Abgeschlossenheitsbescheinigung,
- e) eine beglaubigte Kopie den Vertragsbeteiligten zu 1.),
- f) zwei beglaubigte Kopien der Vertragsbeteiligten zu 2.).

Vorgelesen vom Notar, von den Erschienenen genehmigt und
eigenhändig unterschrieben wie folgt:

Helmut Törning

Lisela Törning geb. Leblues

Heinrich Törning geb. Törning

Doland Kog, N.F.

L.S.

Kostenberechnung:

Geschäftswert: a) Teilungserklärung: 190.000,00 DM (50 % von 380.000,00 DM
gem. § 21 II KostO),
b) Übergabevertrag: 100.000,00 DM.

Gebühr §§ 141, 32, 36 I KostO Wert: 190.000,00 DM (Teilungserklärung)	410,00 DM
Gebühr §§ 141, 32, 36 II KostO Wert: 100.000,00 DM (Übergabevertrag)	520,00 DM
Gebühr § 147 KostO Wert: 57.000,00 DM = 30 % von 190.000,00 DM (Einholung Abgeschlossen- heitsbescheinigung)	90,00 DM
Schreibauslagen §§ 136, 152 KostO (50 Seiten à 1,00 DM)	50,00 DM
Schreibauslagen §§ 136, 152 KostO (159 Seiten à 0,30 DM)	47,70 DM
Postauslagen §§ 137, 152 KostO	20,00 DM
	1.137,70 DM
	170,66 DM
	1.308,36 DM
	=====

15 % Mehrwertsteuer

Hoyer,


N o t a r


Vorstehende, in die Urkundenrolle unter Nummer 1152/1993
eingetragene Verhandlung wird hiermit, übereinstimmend
mit der Urschrift, zum ersten Male ausgefertigt und
Frau Ellen Großmann, -geborene Döring, geboren am
12.04.1960, wohnhaft Wildunger Straße 6 in
34596 Bad Zwesten, erteilt.

Fritzlar, den 21. Dezember 1993


N o t a r

[Handwritten signature]

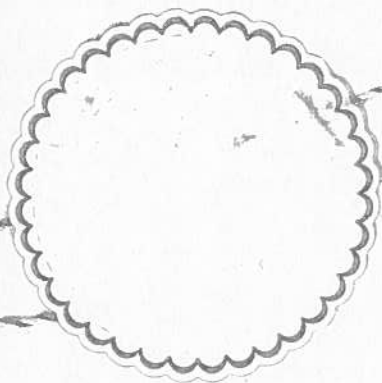

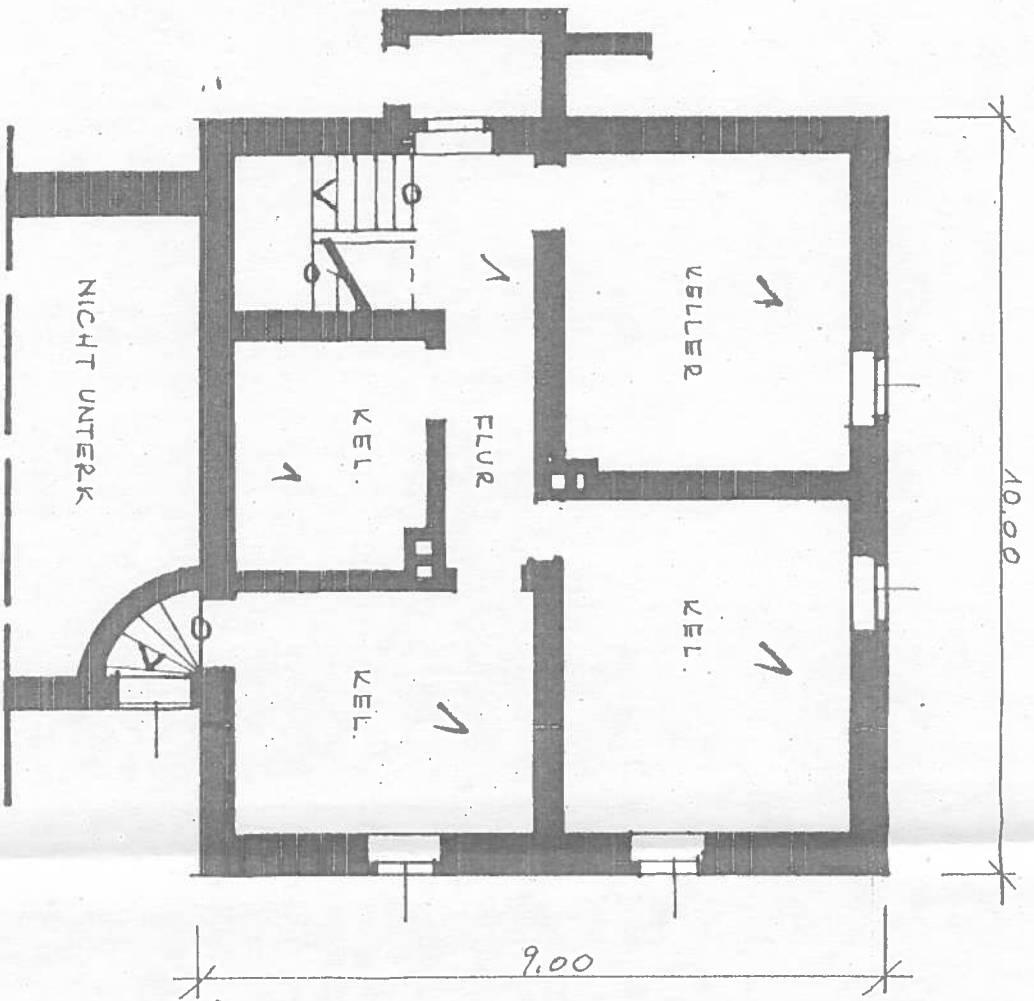


WELLE

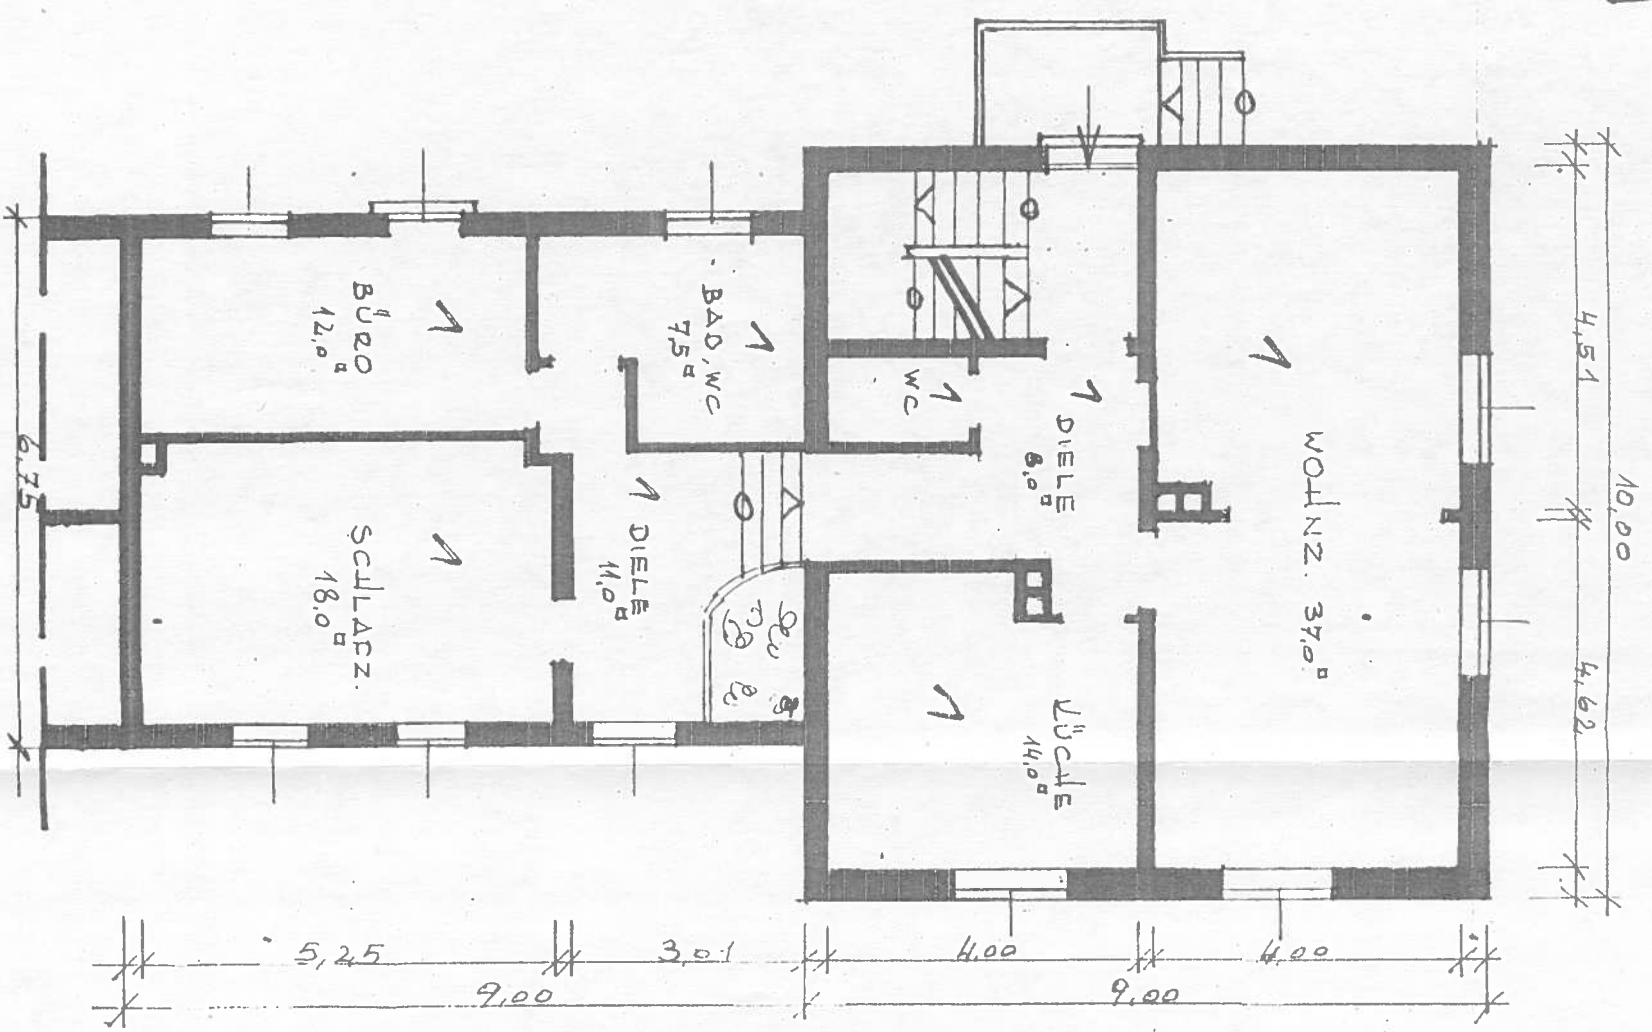

END -

Anlage 1 zur Urkunde vom 21.12.93, 19
UR.-Nr. 1152/93.

Notar

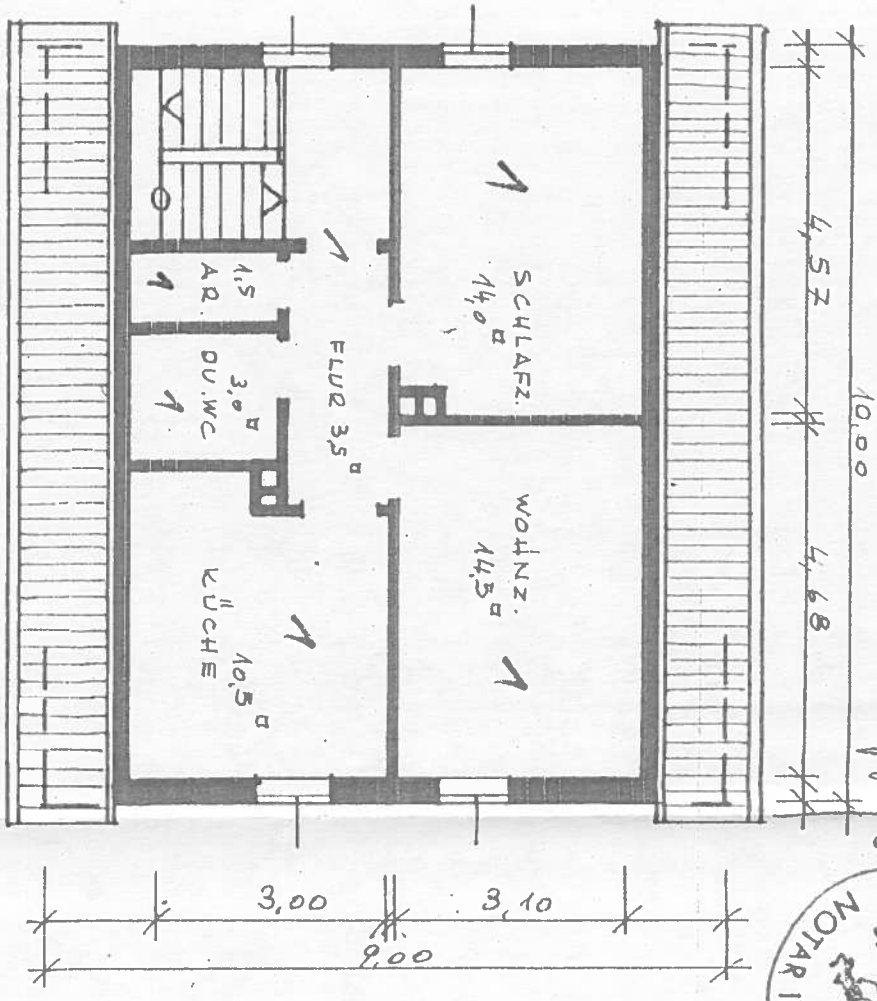


DACHGESCHOSS


BESTANDSPLAN M = 1:100
WOHLTAUS DER EHEL. DÖRING
BODLEN - ADENSBACH

1


ANTRAG AUF ABGESCHLOSSENHEITSERKLÄRUNG

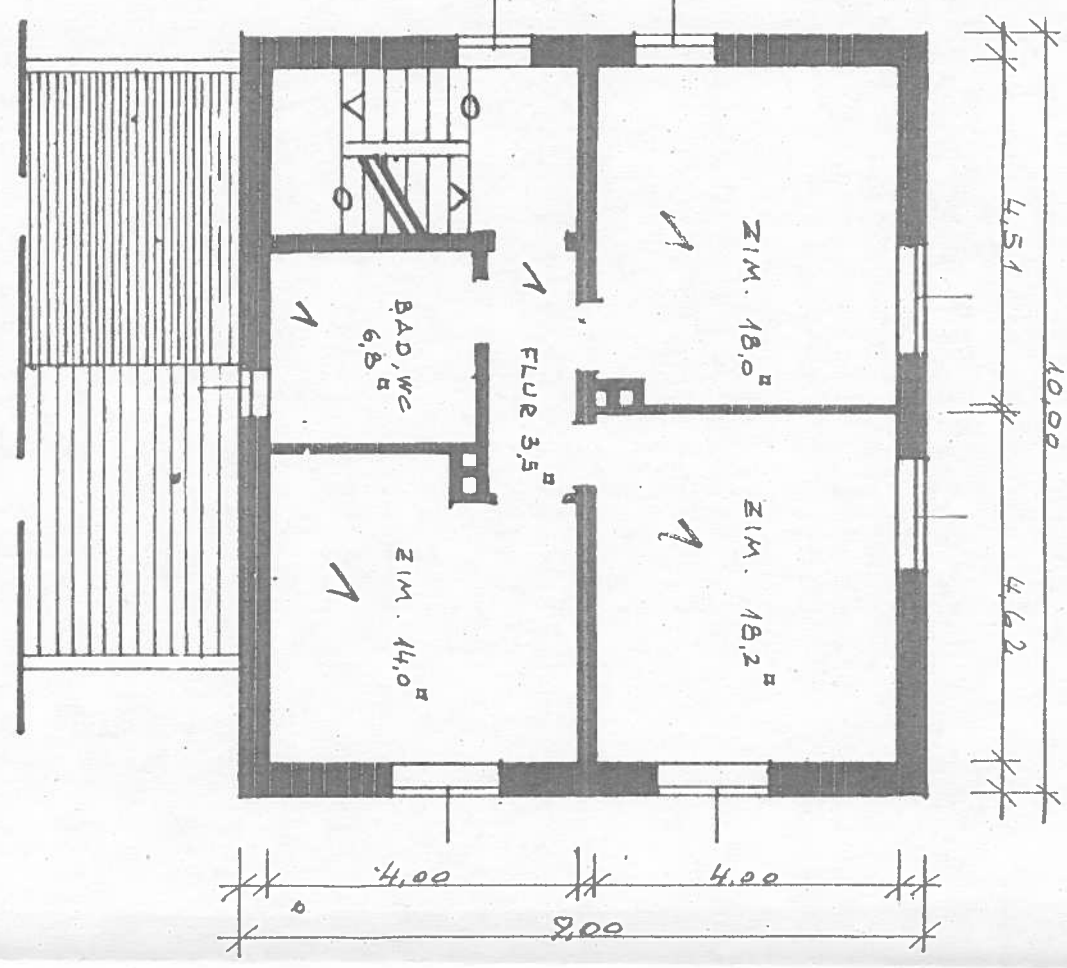

OBER -

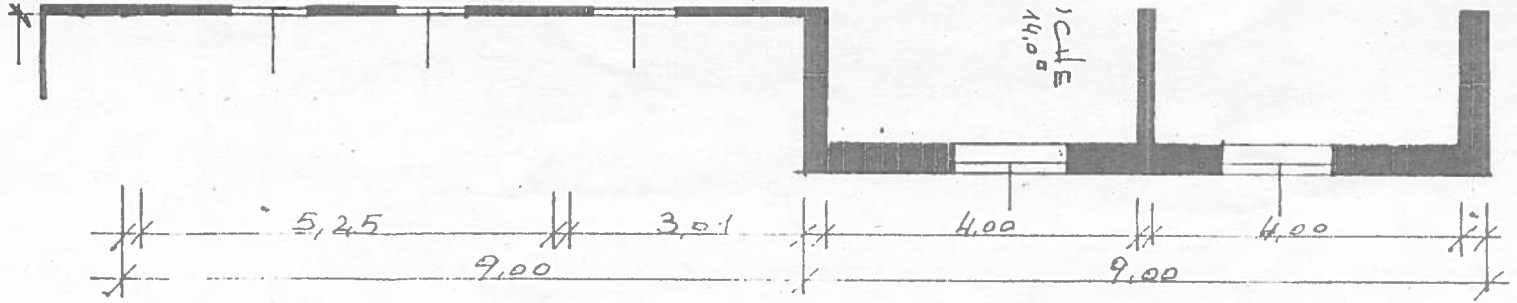

Not a

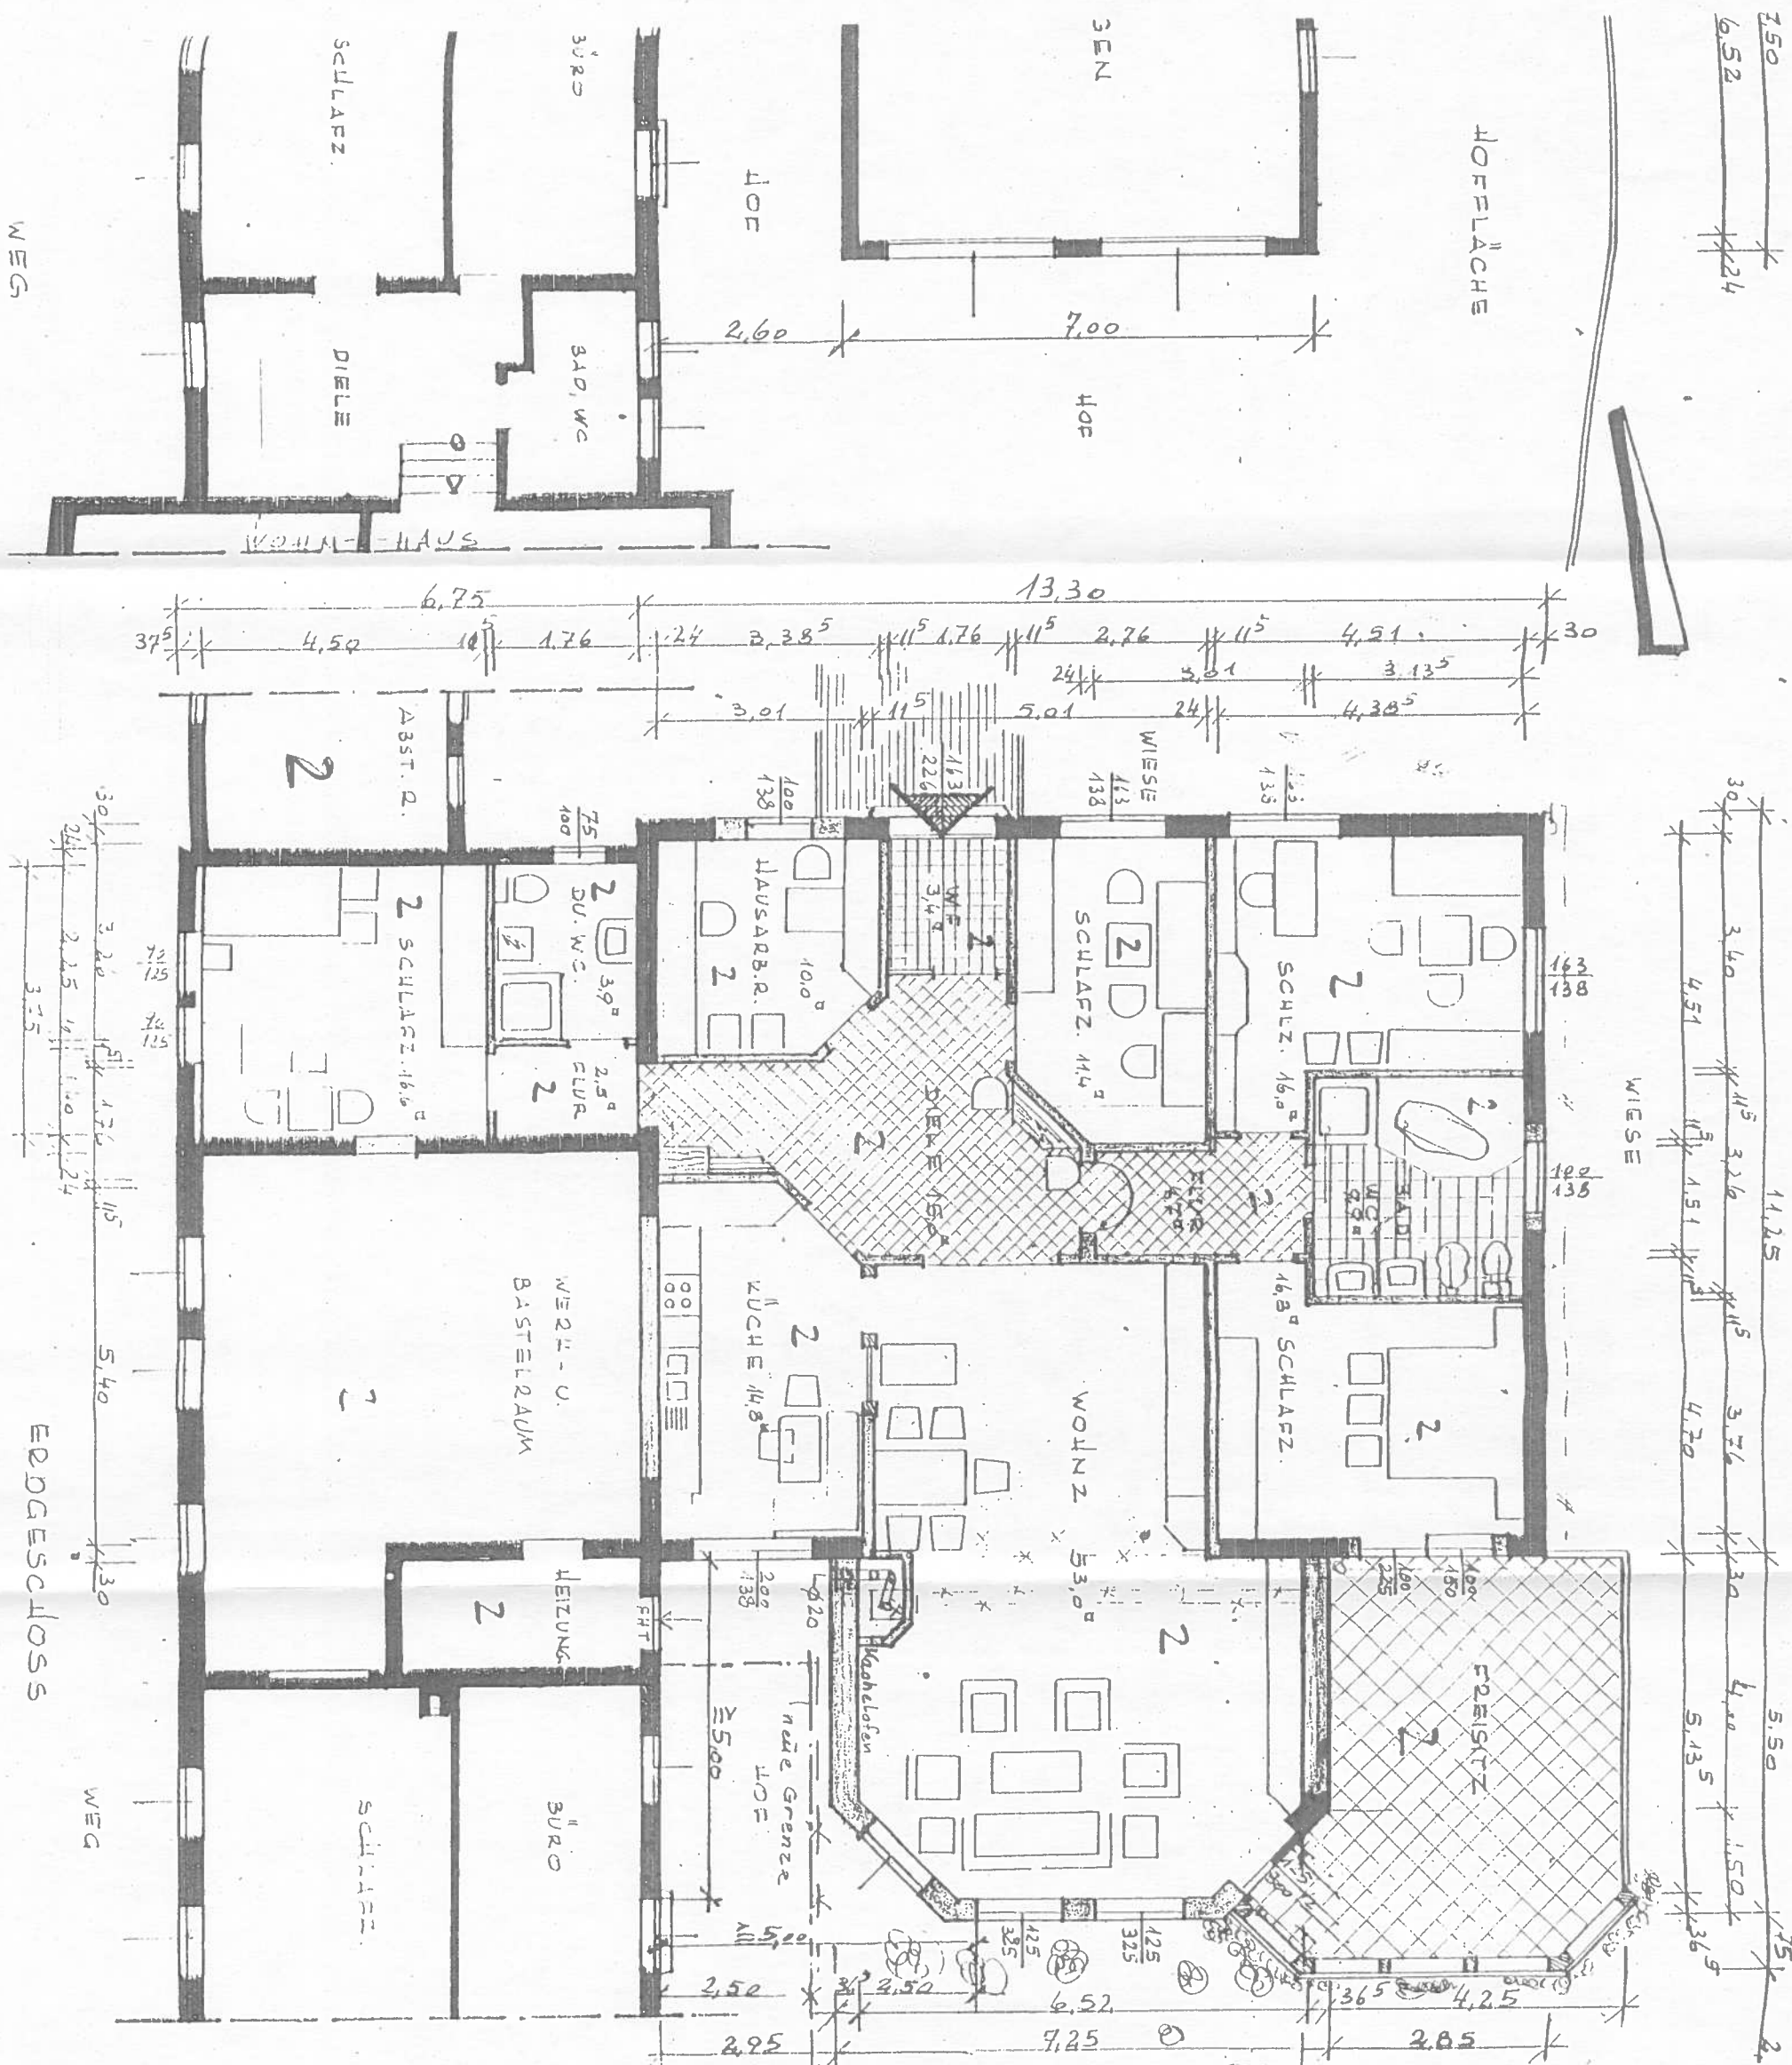

NEUBAU GARAGE MIT CARPORT

21

für die Eheleute ~~K.H.u.E. Großmann~~ *Döring*
in Borken-Arnsbach, Kerstenhausener Str. 2


M = 1 : 100

UMB.RAUM: Garage $5,50 \times 3,50 \times 3,30 = 63,5 \text{ m}^3$


Carport $5,50 \times 3,25 \times 3,30 = 59,0 \text{ m}^3$

Anlage 3 zur Urkunde vom 21.12.93,
UR.-Nr. 1152/93.



Notar

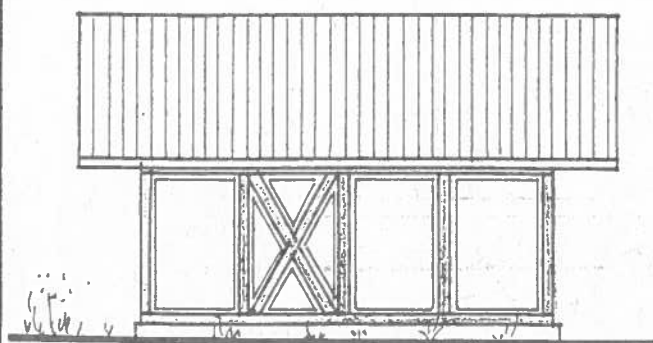

Seitenansicht

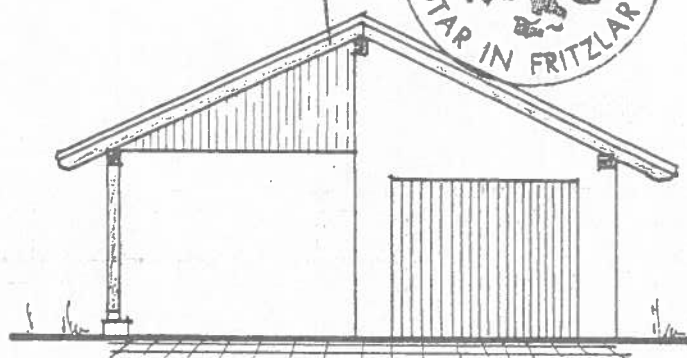

Vorderansicht

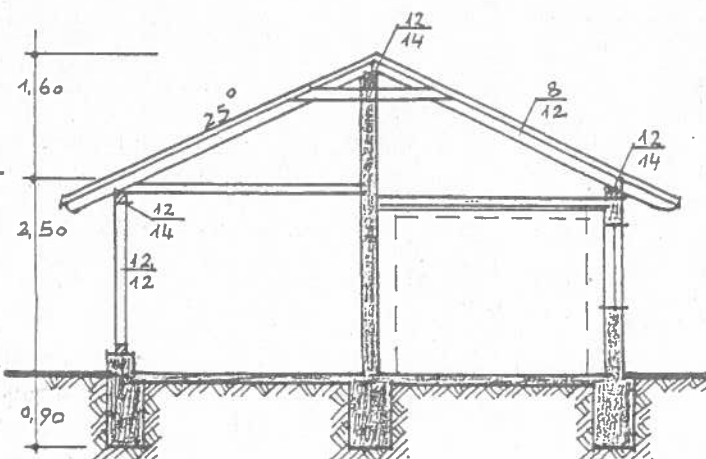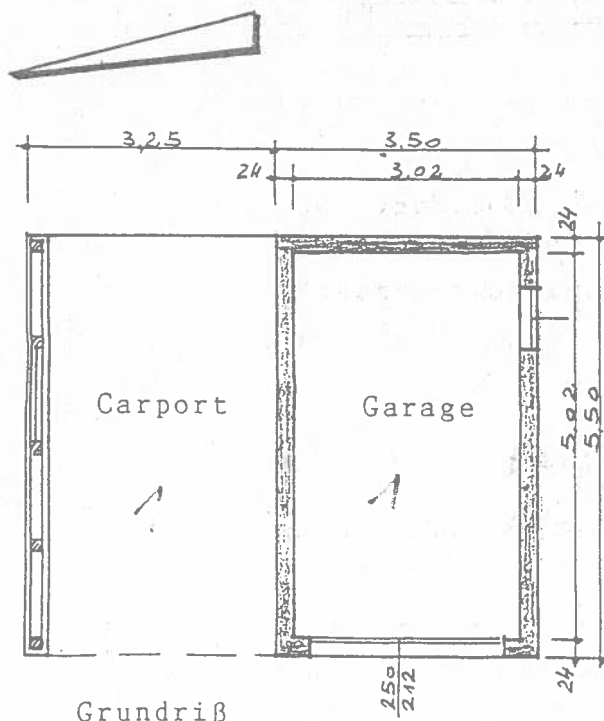

Bauherr:

Arnsbach/Bad Zwesten, den 07.07.93

HANS-GEORG HARTMANN
Dipl. Ing. u. Architekt VFA
3584 Bad Zwesten, Ringstr. 6
Tel. 05626/376 - Fax 05626/8397

Hartmann

HOLZSCHUPPEN - DÖRING WIRD CARPORT VON FAM. GROSSMANN



zum Abbruchartrag der Eheleute Großmann

§4582 Borken-Arnsbach, Kerstenhausener Str. 2

47
22

M = 1:50

Anlage 4 zur Urkunde vom
21.12.93, UR.-Nr. 1152/93

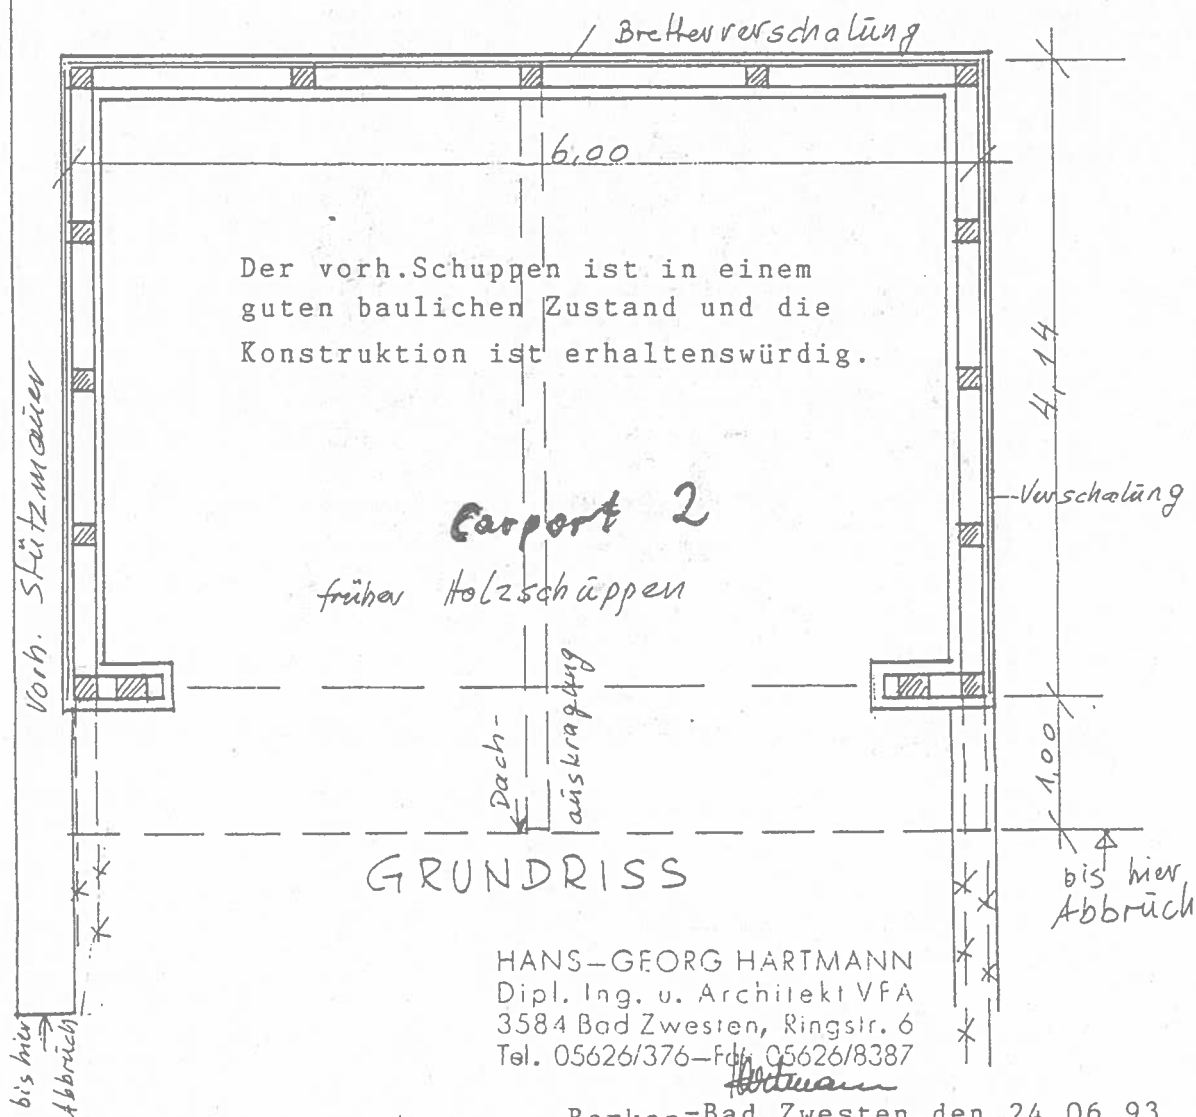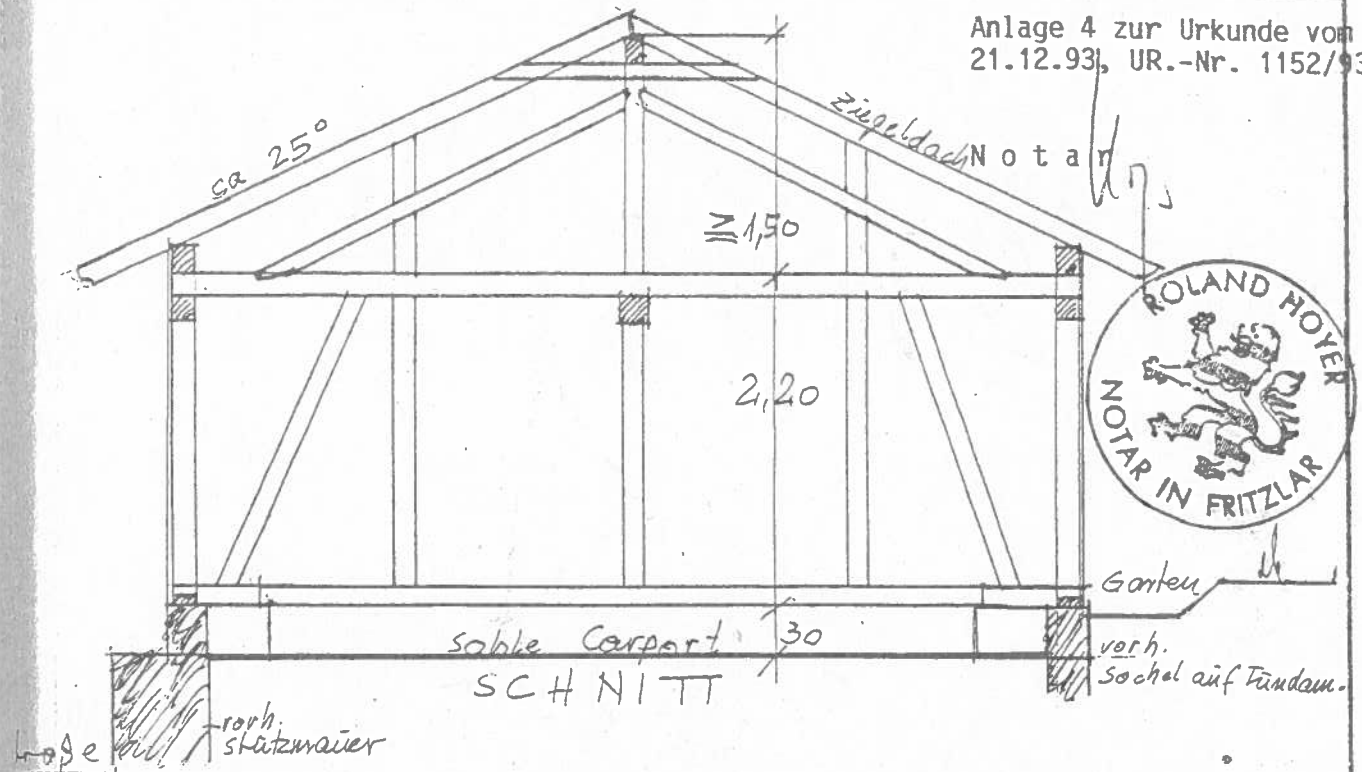

FREIFLÄCHENPLAN M = 1 : 500

45
23


Zum Antrag auf Abgeschlossenheitserklärung

vom Grundstück in Borken-Arnsbach, Kerstenhausener Str. 2

Gemarkung Arnsbach, Flur 2, Flurstück 78/3, 77/2, 81/2

Eigentümer: Döring Helmut und Gisela

Anlage 5 der Urkunde vom
21.12.93, UR.-Nr. 1152/9

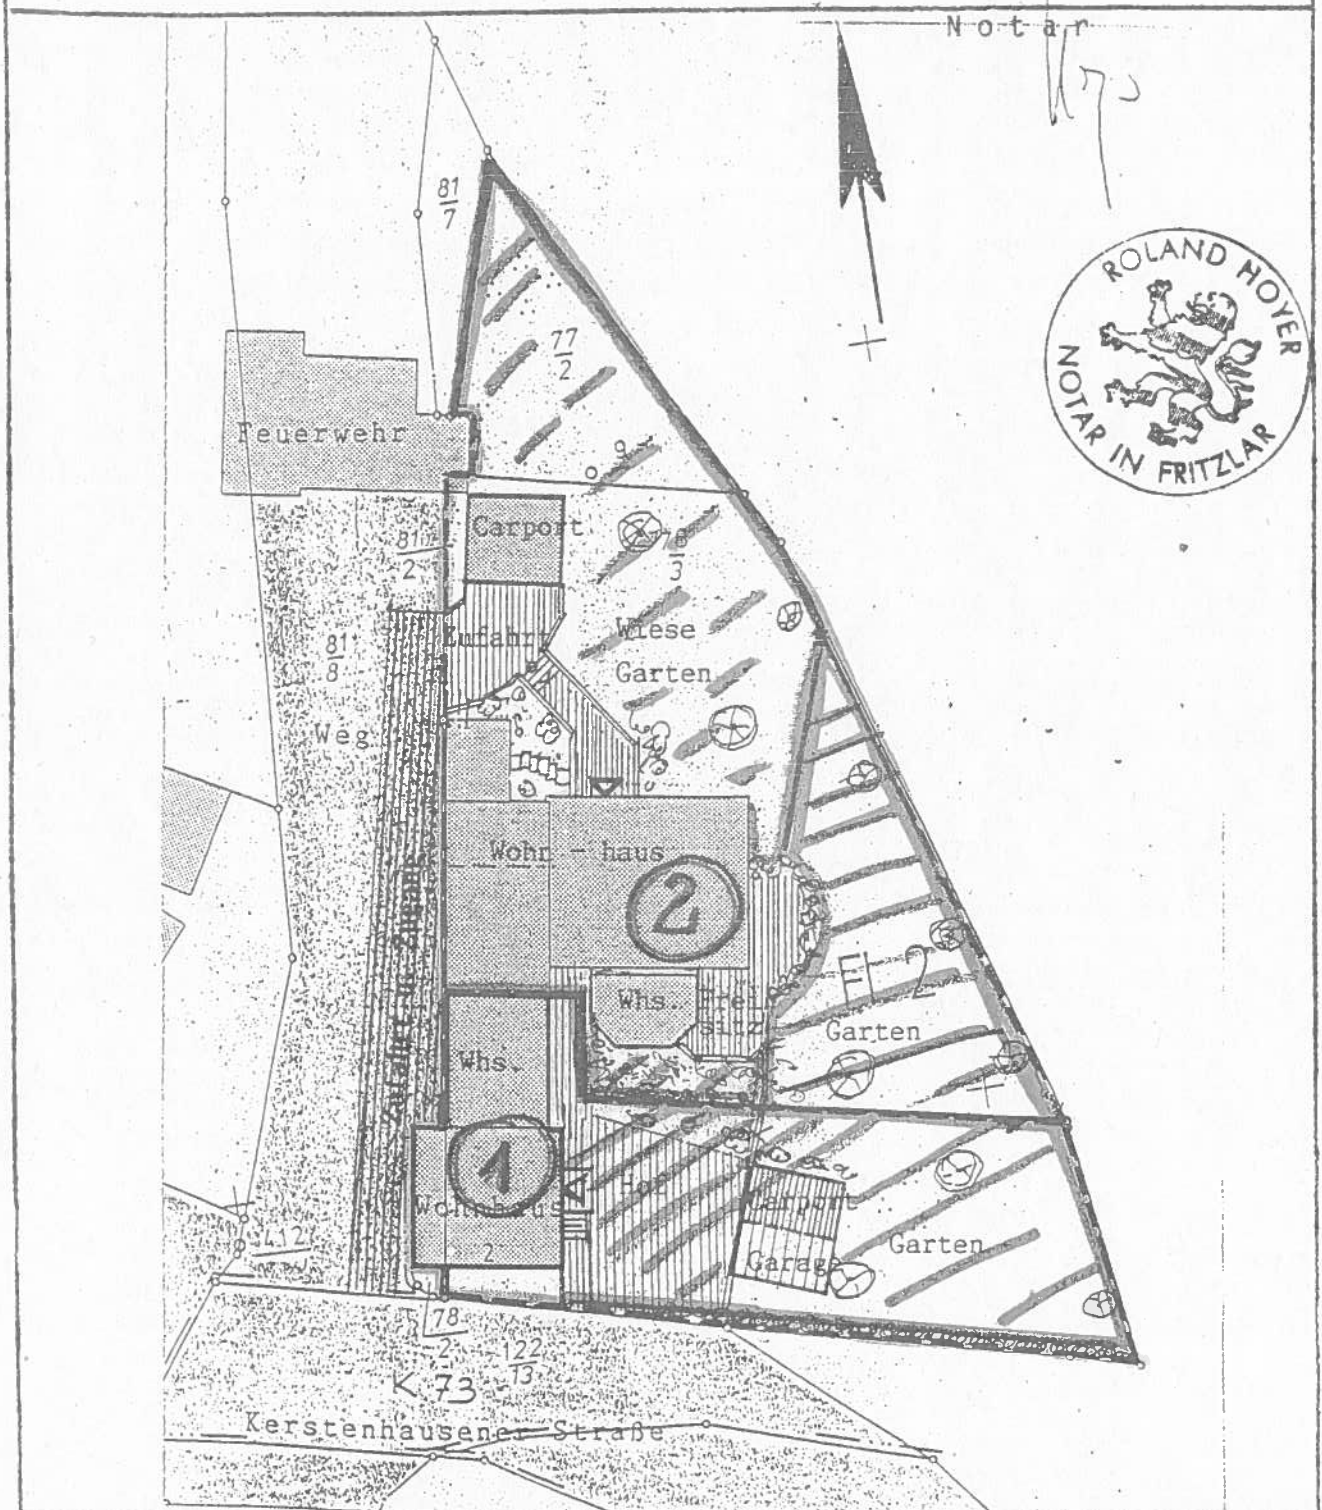

HANS-GEORG HARTMANN
Dipl. Ing. u. Architekt VFA
34596 Bad Zwesten, Ringstr. 6
Tel. 05626/376-fax 05626/8387

Bad Zwesten, den 30.03.93

[Handwritten signature]